


SITUACE SKUTEČNÉHO PROVEDENÍ 1 : 1 000

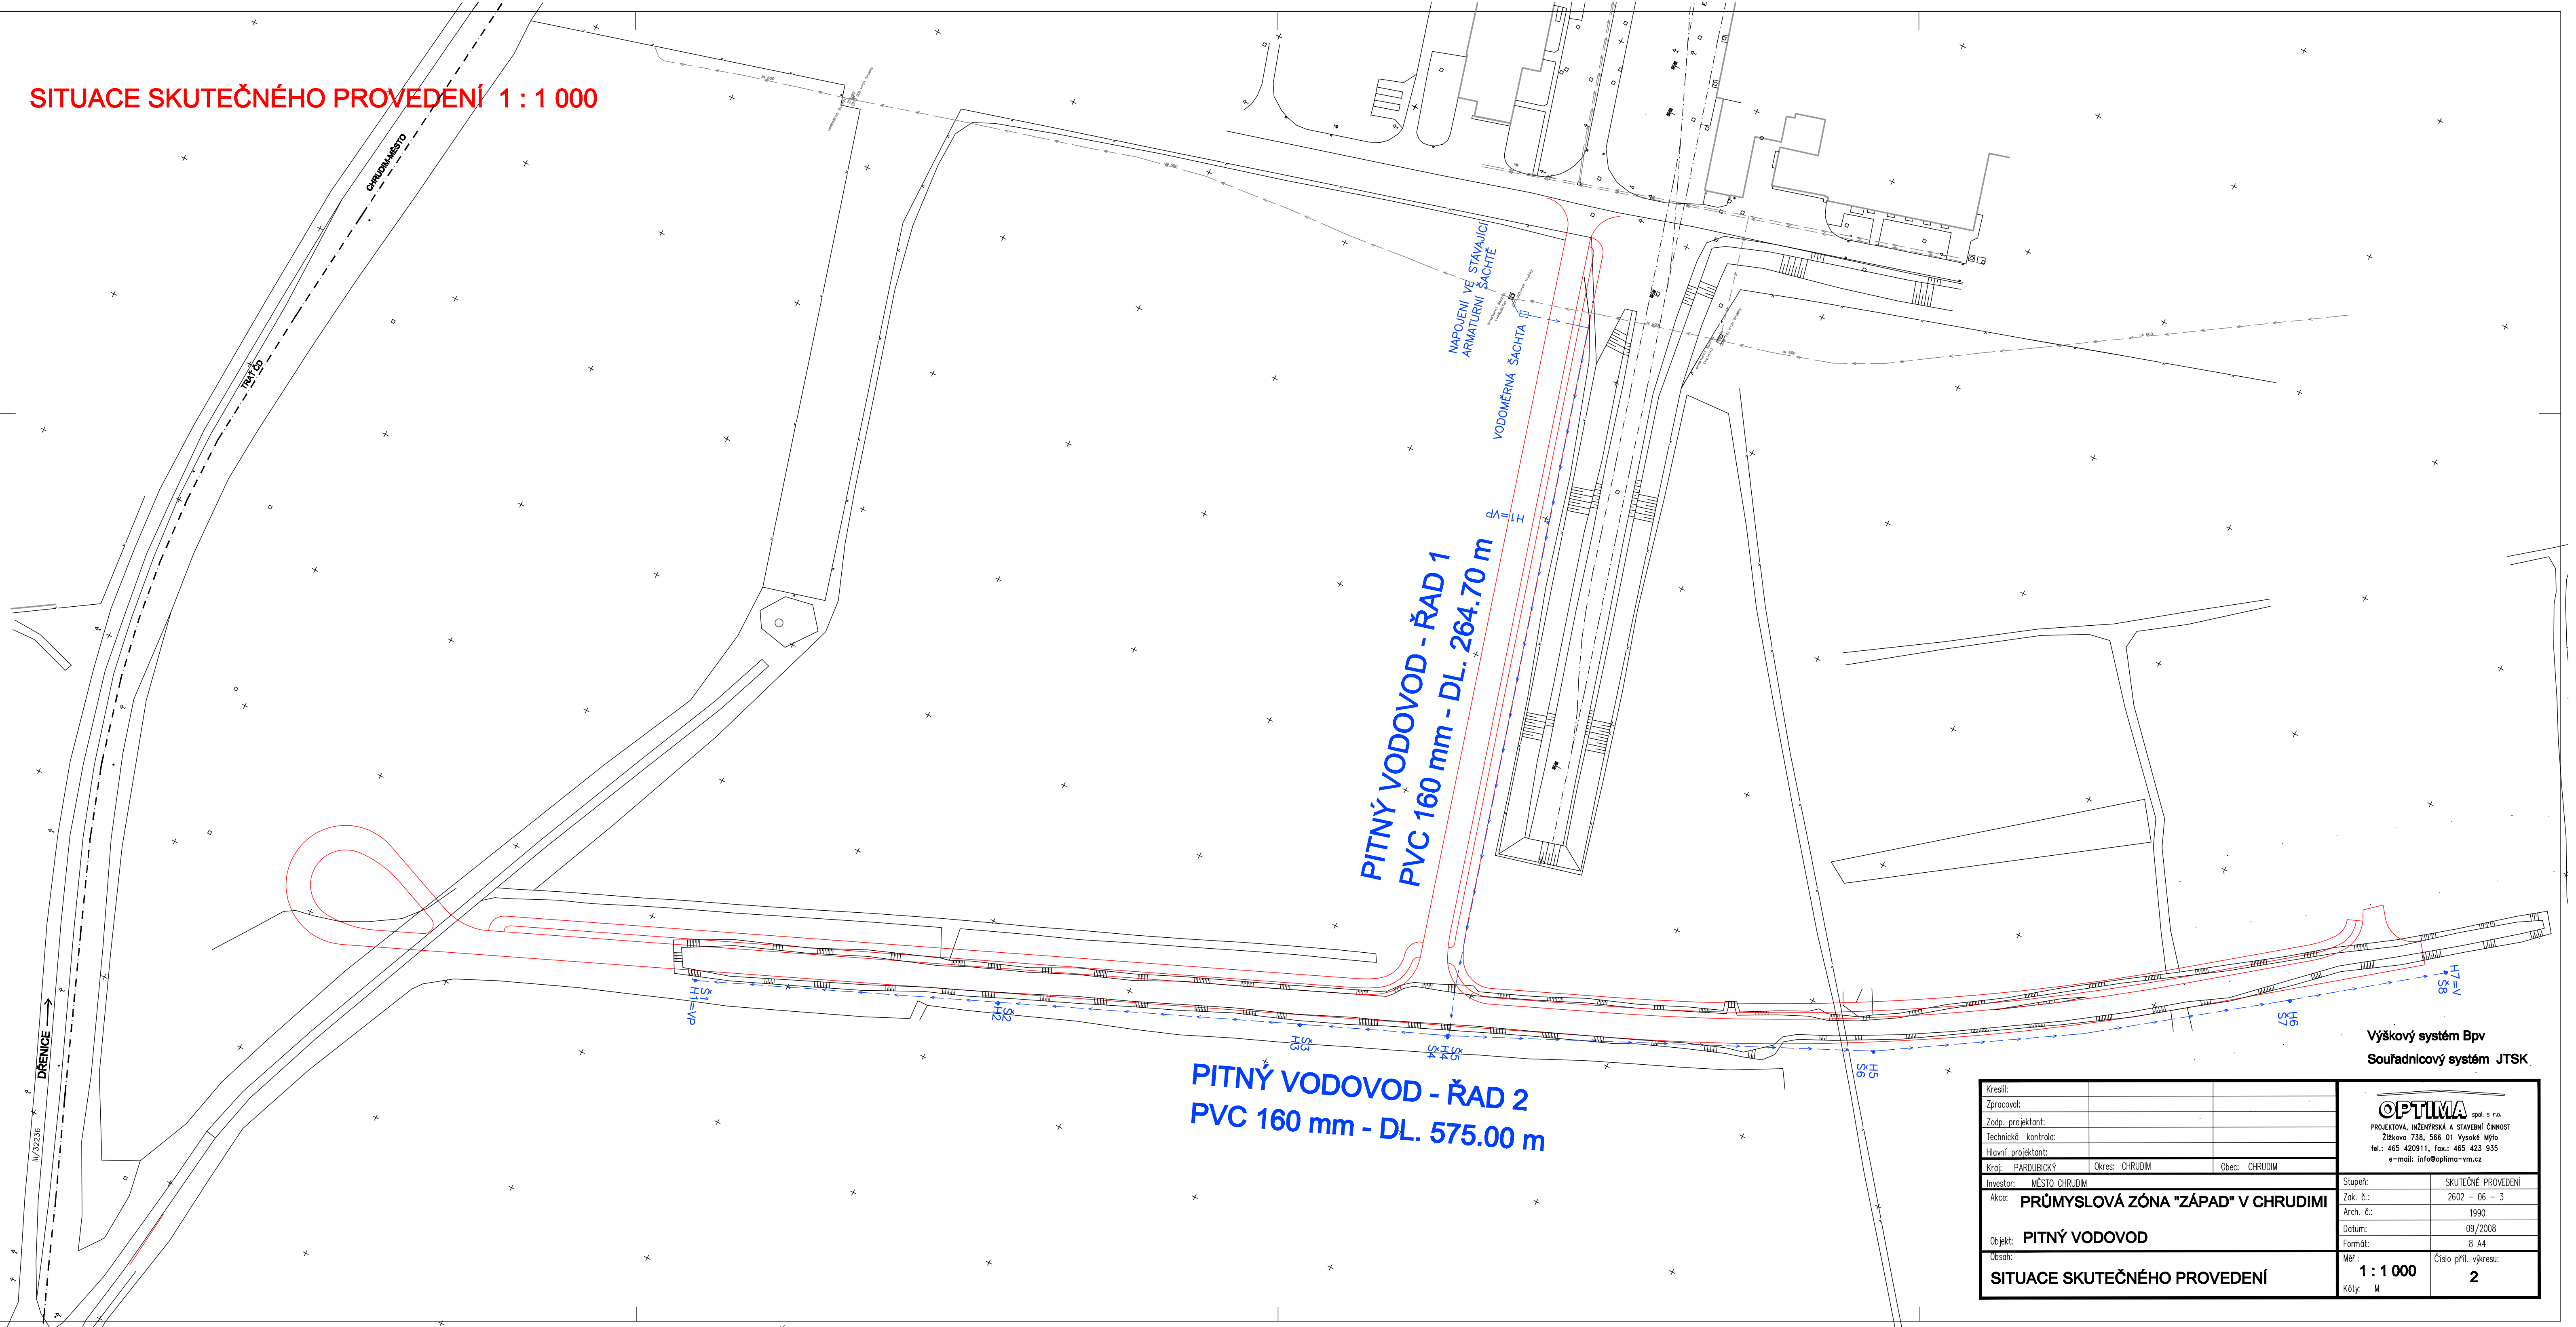

Výškový systém BpV  
Souřadnicový systém JTSK

Kreslil:			<div><div><b>OPTIMA</b> spol. s r.o.</div><div>PROJEKTOVÁ, INŽENÝRSKÁ A STAVEBNÍ ČINNOST</div><div>Žitkova 738, 566 01 Vysoké Mýto</div><div>tel.: 465 420911, fax.: 465 423 935</div><div>e-mail: info@optima-vm.cz</div></div>	
Zpracoval:				
Zodp. projektant:				
Technická kontrola:				
Hlavní projektant:				
Kraj: PARDUBICKÝ	Okres: CHRUDIM	Obec: CHRUDIM		
Investor: MĚSTO CHRUDIM			Stupeň:	SKUTEČNÉ PROVEDENÍ
Akce: PRŮMYŠLOVÁ ZÓNA "ZÁPAD" V CHRUDIMI			Zak. č.:	2602 – D6 – 3
			Arch. č.:	1990
Objekt: PITNÝ VODOVOD			Datum:	09/2008
			Formát:	8 A4
Obsah:			Měr.:	Číslo příl. výkresu:
SITUACE SKUTEČNÉHO PROVEDENÍ			1 : 1 000	2
			Kóty: M	