



# SITUACE SKUTEČNÉHO PROVEDENÍ 1:1000

## DEŠŤOVÁ KANALIZACE

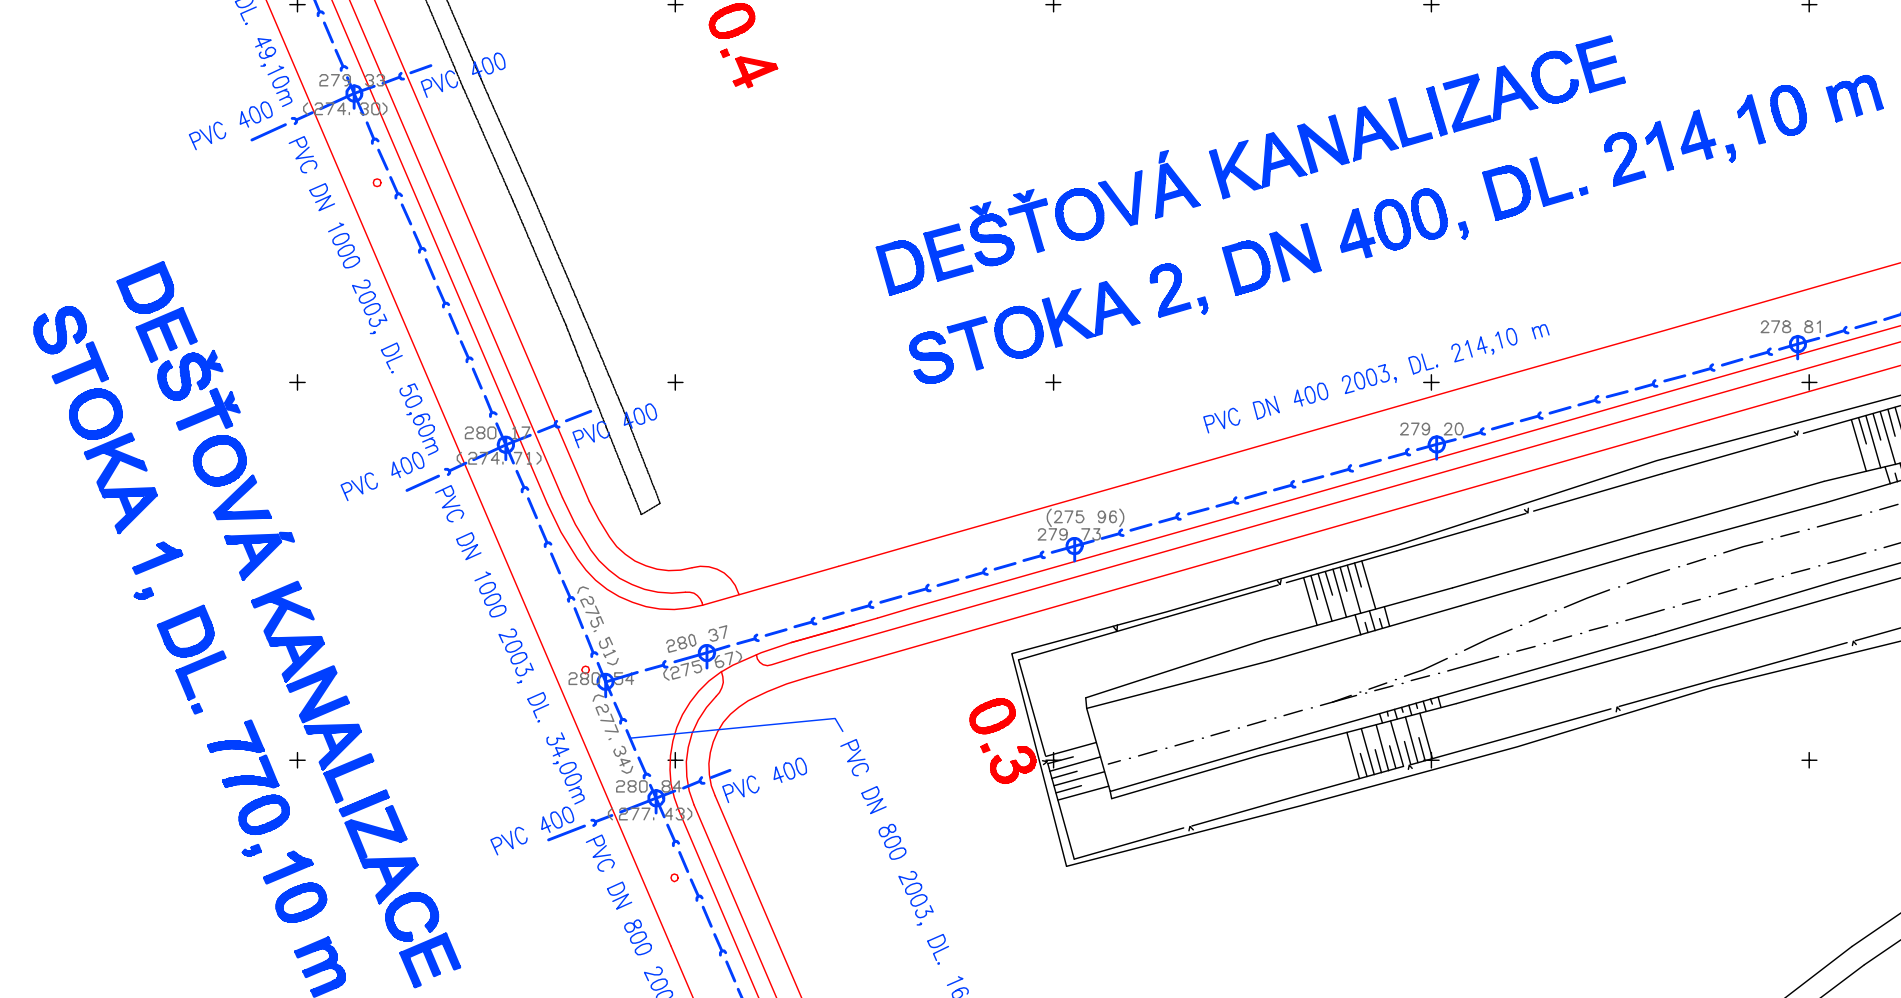

<b>Výškový systém Bpvs</b> <b>Souřadnicový systém JTSK</b>			 OPTIMA spol. s r.o. PROJEKTOVÁ, INŽENÝRSKÁ A STAVEBNÍ ČINNOST Žitkova 738, 566 01 Výškové Jířky tel.: 465 420911, fax: 465 423 935 e-mail: info@optima-vrn.cz	
Kreslit:			Služeb: _____ Zisk. č.: 2502-06-3 Arch. č.: 1990 Datum: 09/2008 Formát: 9 A4 Měř.: 1:1000 Křiv. M	
Zpracovat:				
Zodp. projektant:				
Technická kontrola:				
Hlavní projektant:				
Kraj: PAROUCKÝ	Okres: CHRUDIM	Obec: CHRUDIM		
Investor: MĚSTO CHRUDIM Akce: <b>PRŮMYSLOVÁ ZÓNA "ZÁPAD" V CHRUDIMI</b> Objekt: <b>DEŠŤOVÁ KANALIZACE</b> Účel:			Skutečné provedení 2	
<b>SITUACE SKUTEČNÉHO PŘEVODNÍ</b>				