



## SITUACE SKUTEČNÉHO PROVEDENÍ 1:1000

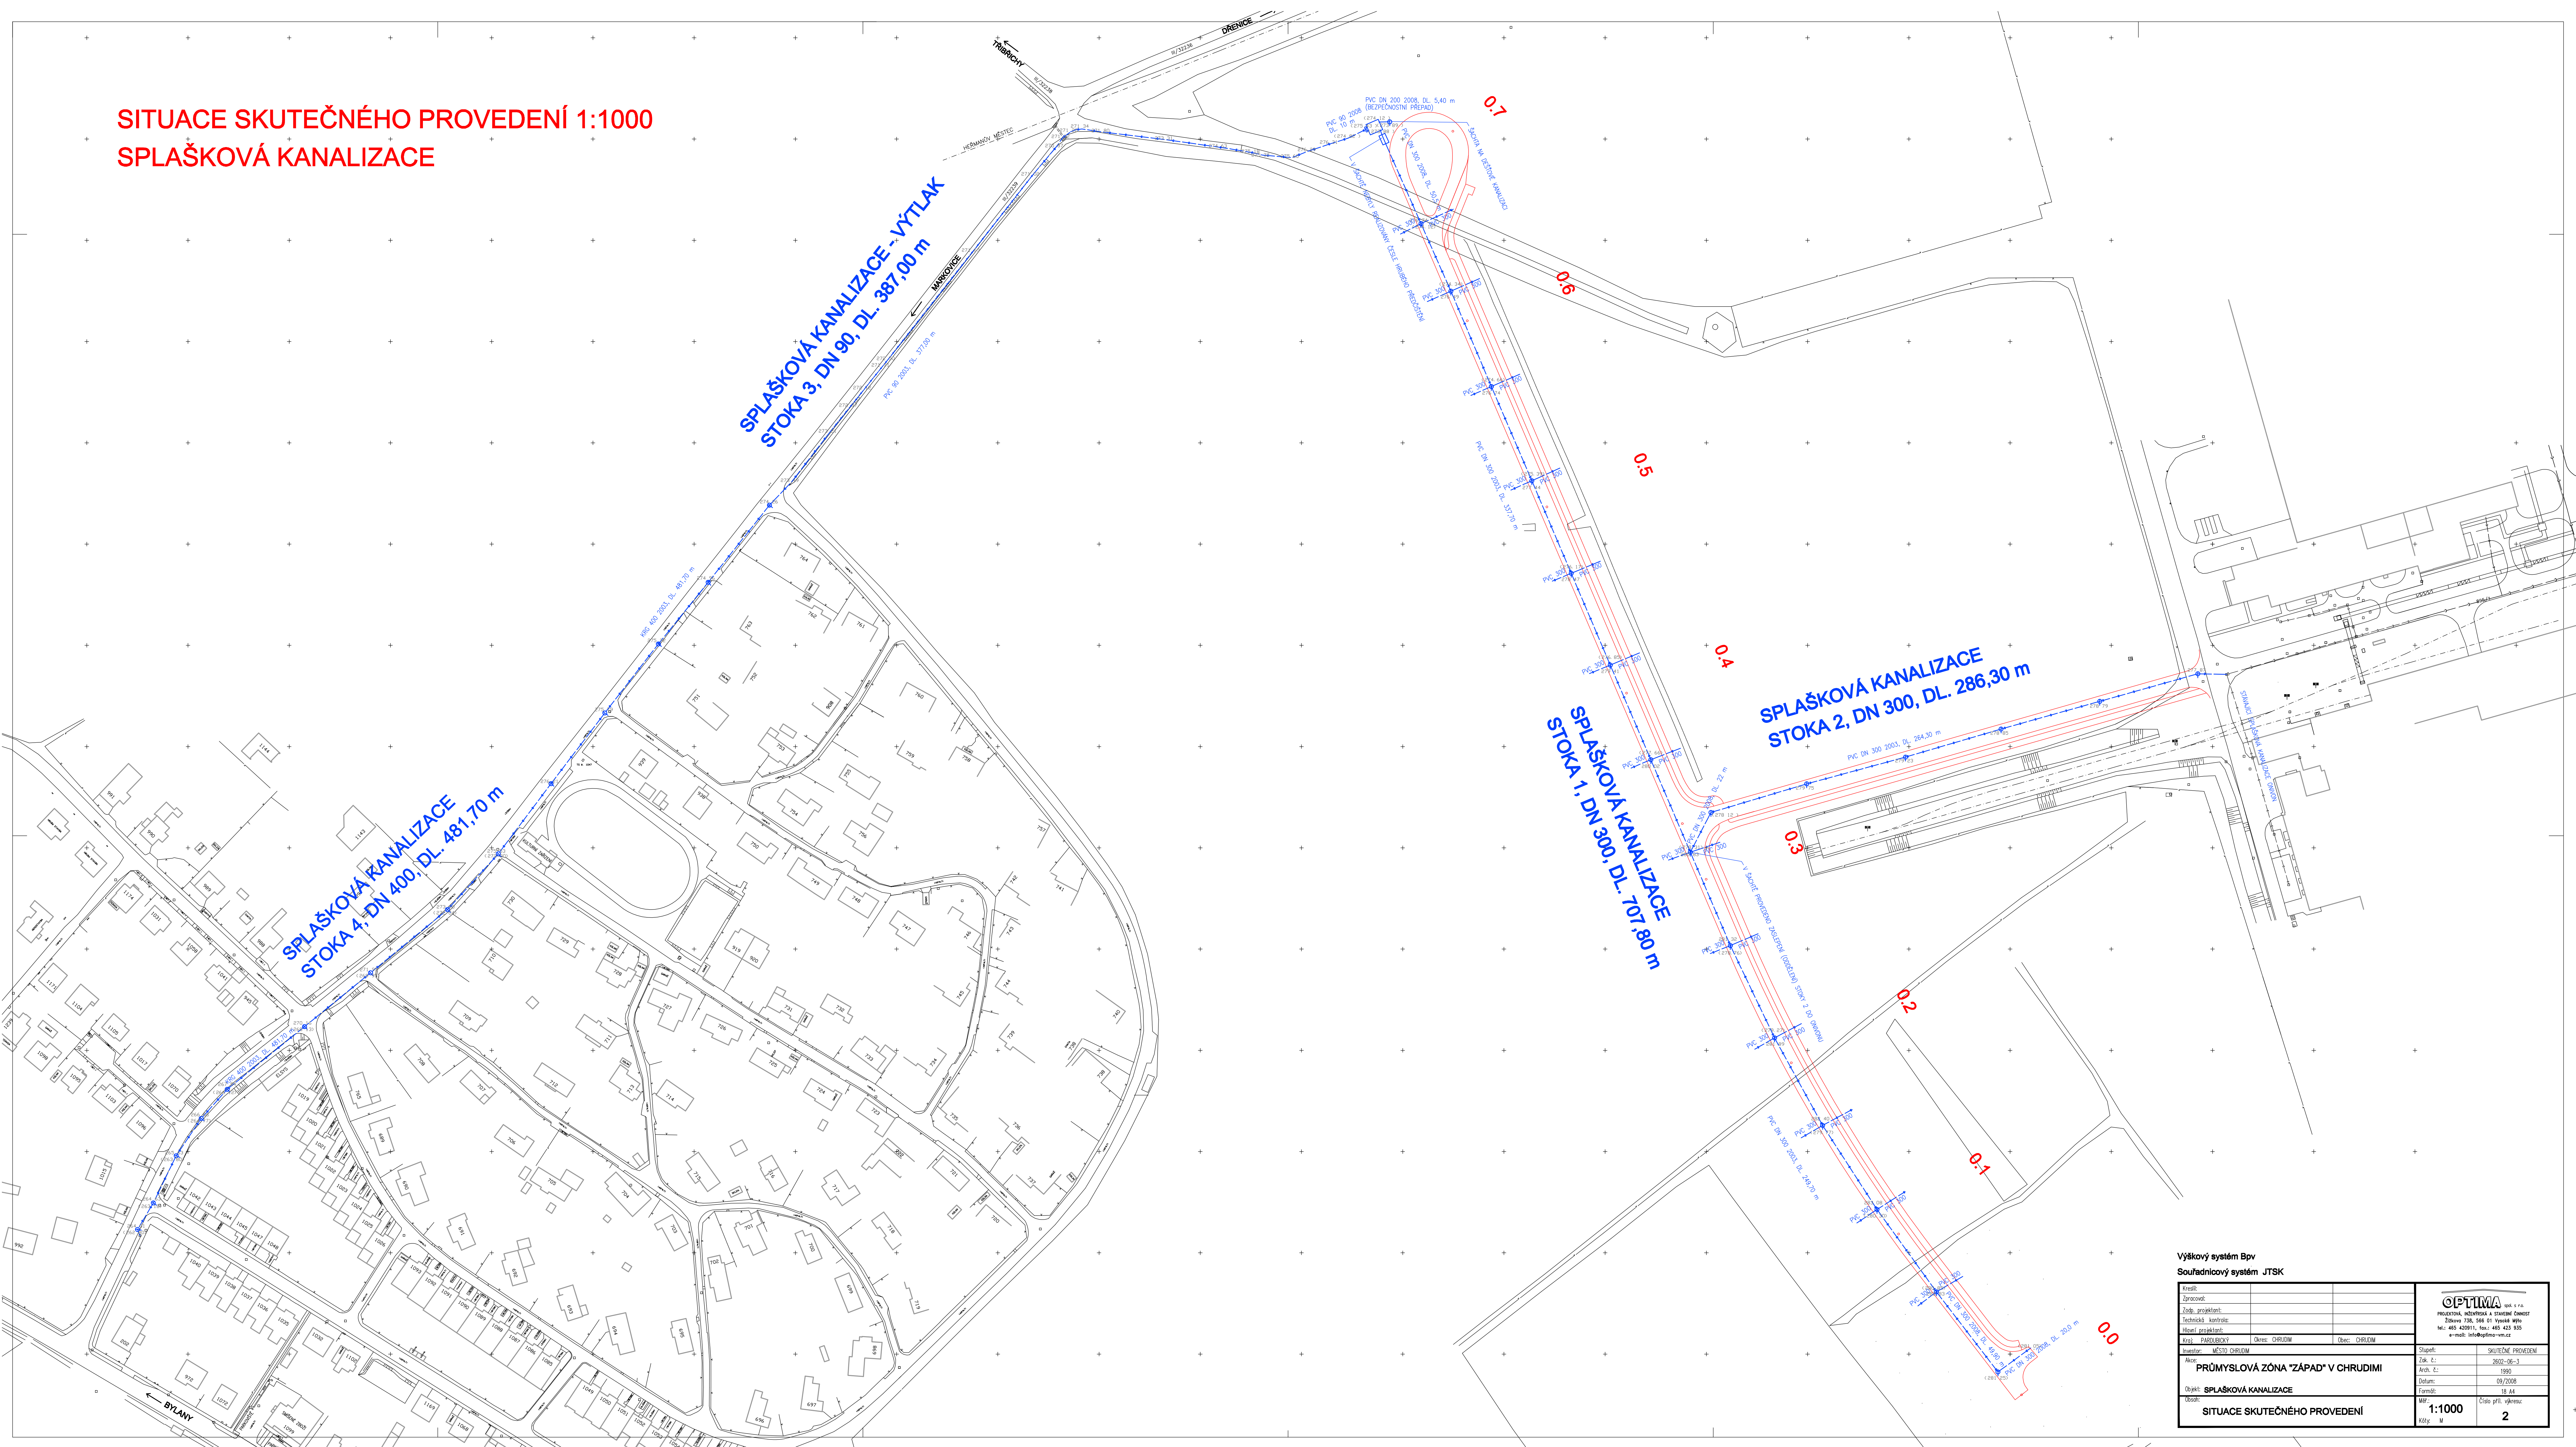

PRŮMYŠLOVÁ ZÓNA "ŽÁPAD" V CHRUDIMI		Stupň:	SKUTEČNÉHO PROVEDENÍ
Objekt: <b>SPLÁSKOVÁ KANALIZACE</b>		Základ:	2002-06-3
Datum:		Datum:	09/2008
Ověr.:		Termín:	18.44
Situace:		Měr:	Číslo příj. výkresu:
<b>SITUACE SKUTEČNÉHO PROVEDENÍ</b>		<b>1:1000</b>	<b>2</b>
Kód:		Kód:	Kód: